

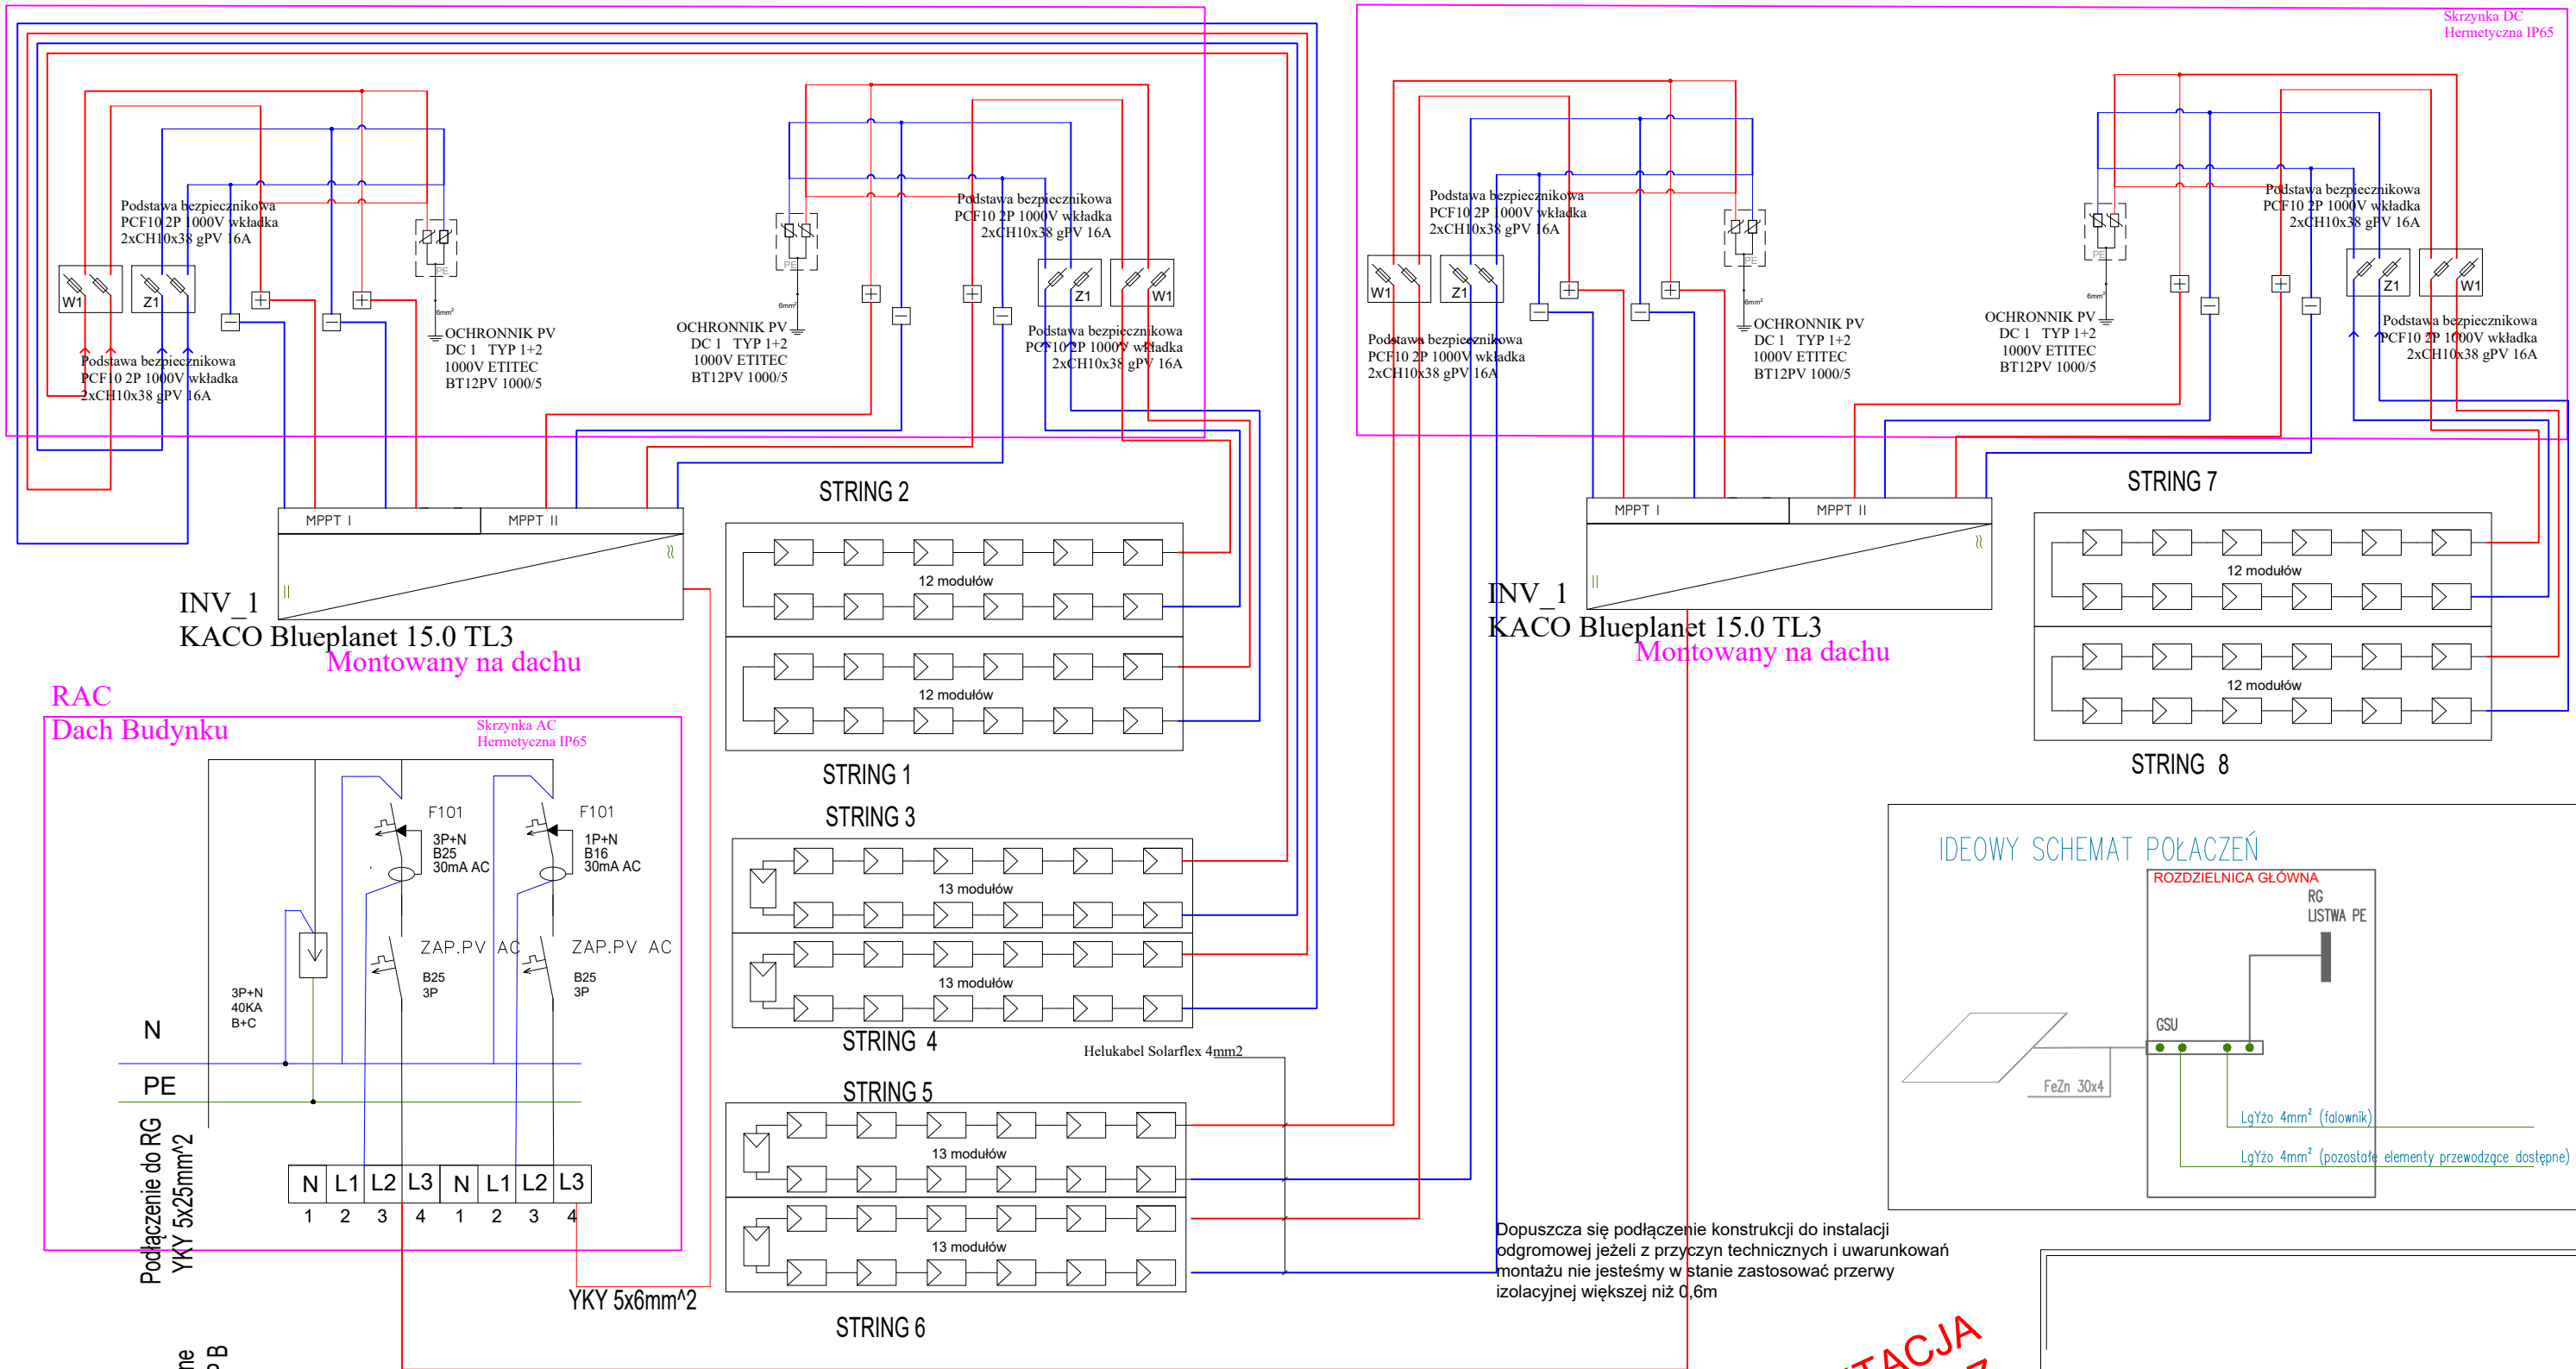


RDC1

RDC2

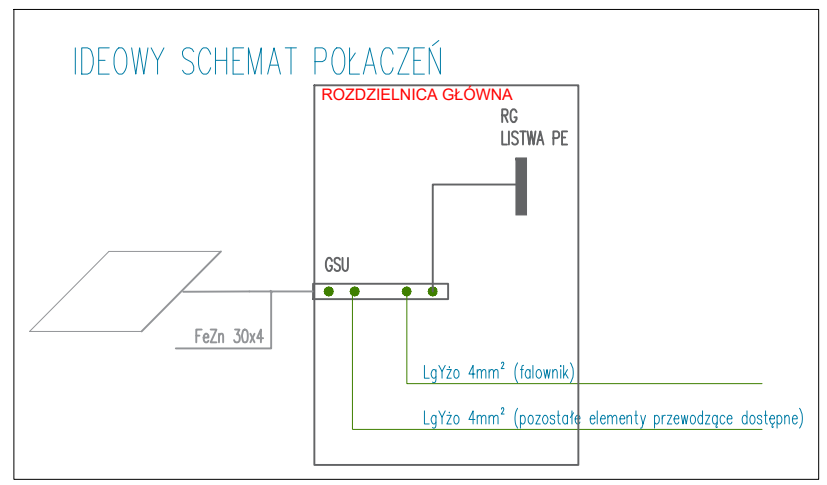

RAC
Dach Budynku

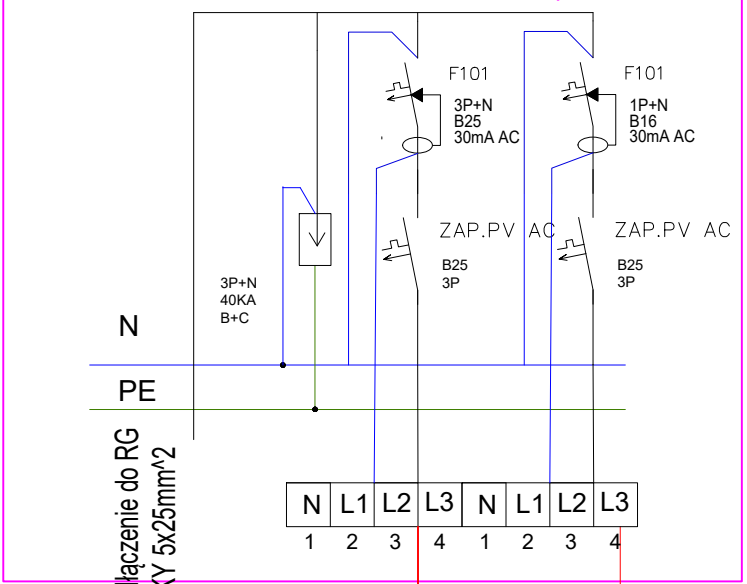

Dopuszcza się podłączenie konstrukcji do instalacji odgromowej jeżeli z przyczyn technicznych i uwarunkowań montażu nie jesteśmy w stanie zastosować przerwy izolacyjnej większej niż 0,6m

**DOKUMENTACJA
POWYKONAWCZ**

Zabezpieczenie
w RG 63A 3P B

YKY 5x6mm²

INV_1
KACO Blueplanet 15.0 TL3
Montowany na dachu

INV_1
KACO Blueplanet 15.0 TL3
Montowany na dachu

Skrzynka DC
Hermetyczna IP65

OCHRONNIK PV
DC 1 TYP 1+2
1000V ETITEC
BT12PV 1000/5

OCHRONNIK PV
DC 1 TYP 1+2
1000V ETITEC
BT12PV 1000/5


Podstawa bezpiecznikowa
PCF10 2P 1000V wkładka
2xCH10x38 gPV 16A

OCHRONNIK PV
DC 1 TYP 1+2
1000V ETITEC
BT12PV 1000/5


OCHRONNIK PV
DC 1 TYP 1+2
1000V ETITEC
BT12PV 1000/5

Podstawa bezpiecznikowa
PCF10 2P 1000V wkładka
2xCH10x38 gPV 16A


STRING 2

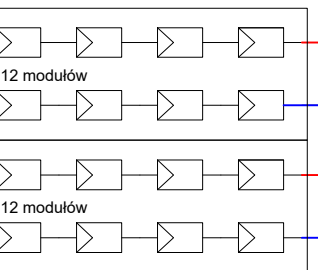


STRING 1

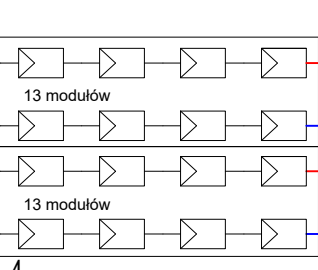

STRING 5

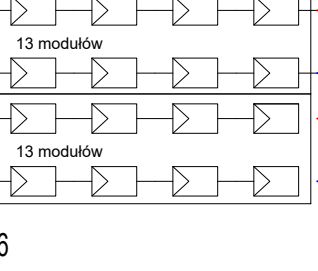

STRING 7

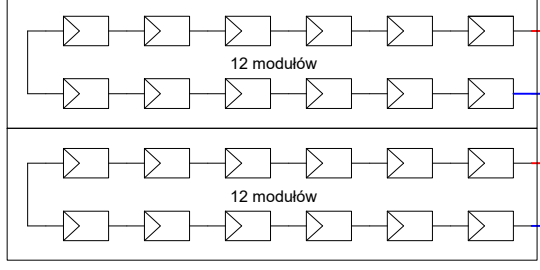

STRING 8

Helukabel Solarflex 4mm²

N	L1	L2	L3	N	L1	L2	L3
1	2	3	4	1	2	3	4